

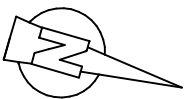
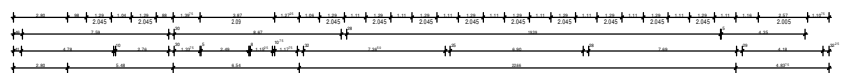


**VORHABEN ::**  
 Haus der Jugend -  
 Umbau und Sanierung / Umzug der Musikschule

**Grundriss 1. OG**  
 Anlage Nr.:6  
 zur Drucksache

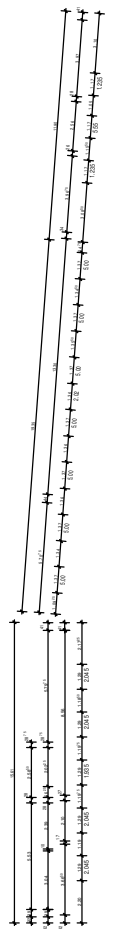

- NEUES BAUTEIL
- ABRUCH
- NUTZUNG DURCH HAUS DER JUGEND
- NUTZUNG DURCH MUSIKSCHULE
- NUTZUNG DURCH SPIELKREIS
- GEMEINAME NUTZUNG DURCH HAUS DER JUGEND / MUSIKSCHULE / SPIELKREIS
- GEMEINAME NUTZUNG DURCH HAUS DER JUGEND / MUSIKSCHULE

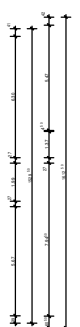

<b>LANDESHAUPTSTADT HANNOVER</b>		<b>FACHBEREICH BAUEN - HOCHBAU</b>	
BREMSEPLATZ 6 · 30688 HANNOVER · TEL. 168-43120 · FAX 168-42271			
<b>HAUS DER JUGEND</b>		VORUNTERSUCHUNG	
<b>MASCHSTRASSE 6</b>		VORENTWURF	
* FLÄCHENNUTZUNGSPLAN * GRUNDRISS 1. OBERGESCHOSS		<input checked="" type="checkbox"/> ENTWURF	
		<input type="checkbox"/> AUSFÜHRUNGSPLAN	
		<input type="checkbox"/> BESTANDSPLAN	
M: 1 : 240	BLATT-GR.: A3	LEGENDAUFSR.:	
GEZ: Kianowsky 29.12.05	DER OBERBÜRGERMEISTER	LAGEBUCHNR.:	
BEARB.:	IA.	BLATT-NR.:	
GES:		<b>09</b>	
GES:			
GES:			
DEN:			