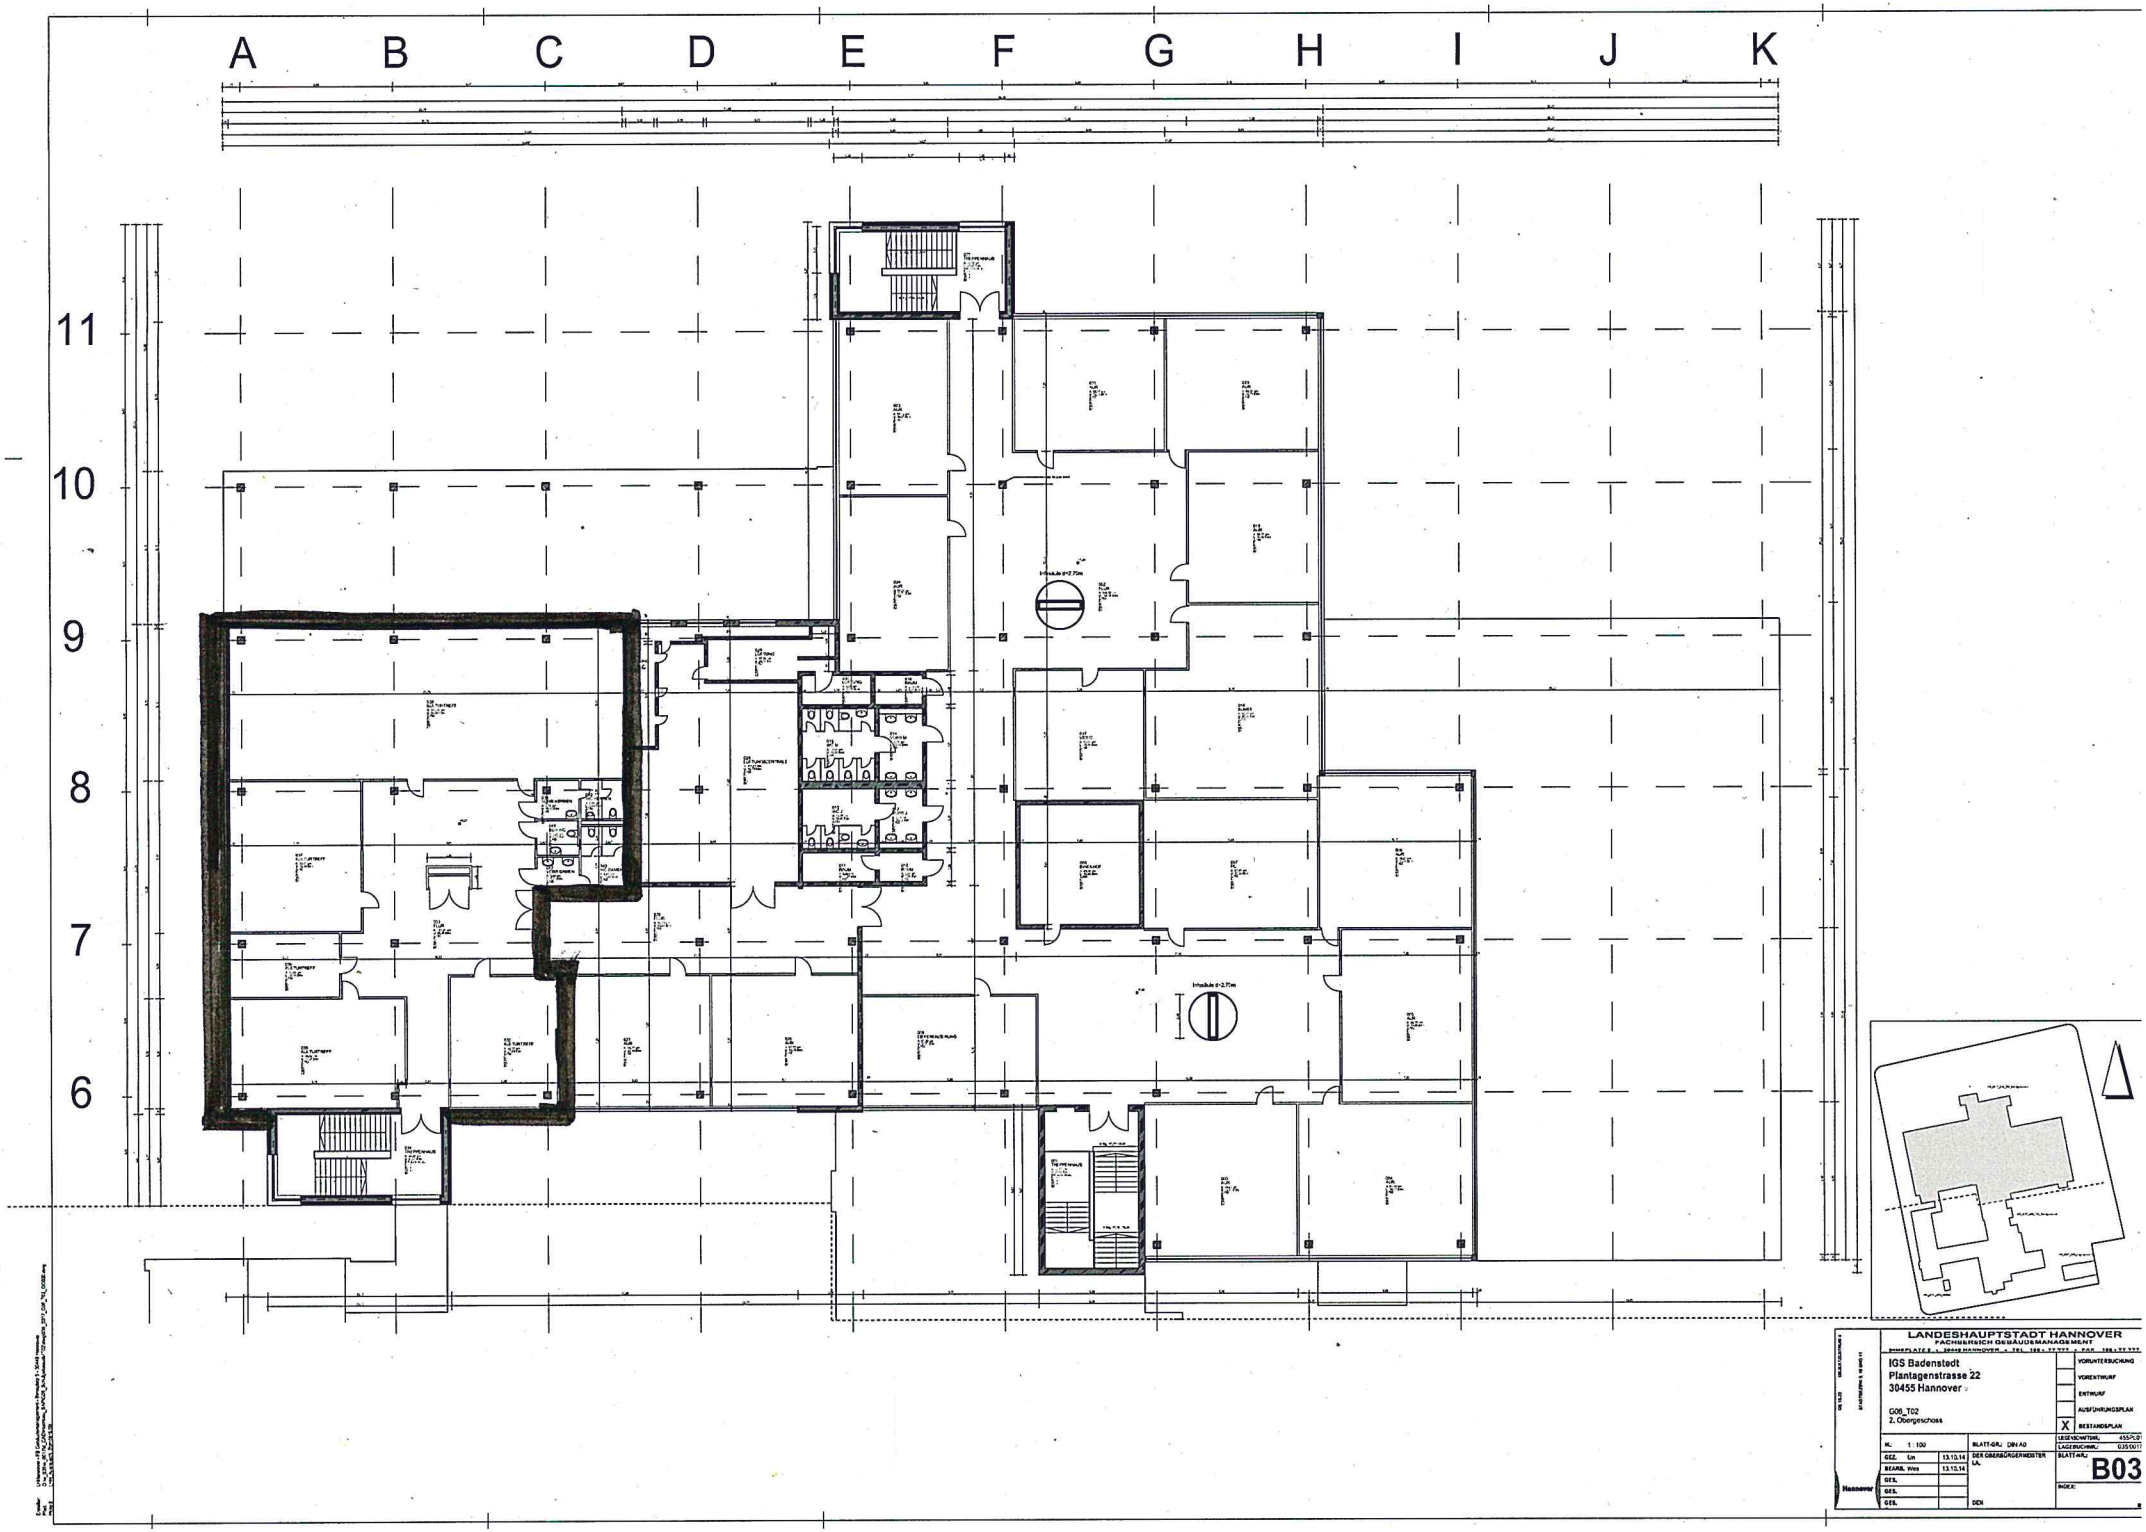
A B C D E F G H I J K
11
10
9
8
7
6
LANDESHAUPTSTADT HANNOVER
FACHBEREICH GEBÄUDEMANAGEMENT
IGS Badenstedt
Plantagenstrasse 22
30455 Hannover
G06_T02
2. Obergeschoss
VORUNTERSUCHUNG
VORENTWURF
ENTWURF
AUSFÜHRUNGSPLAN
X BESTANDSPLAN
M: 1 : 100
BLATT-GR.: DIN A0
GEZ. Lin 13.10.14
BEARB. Wes 13.10.14
GES.
GES.
GES.
DER OBERBÜRGERMEISTER
LA.
DEN
LEGENSCHAFTSNR.: 455PL01
LAGEBUCHNR.: 035/0017
BLATT-NR.: B03
INDEX:
Hannover